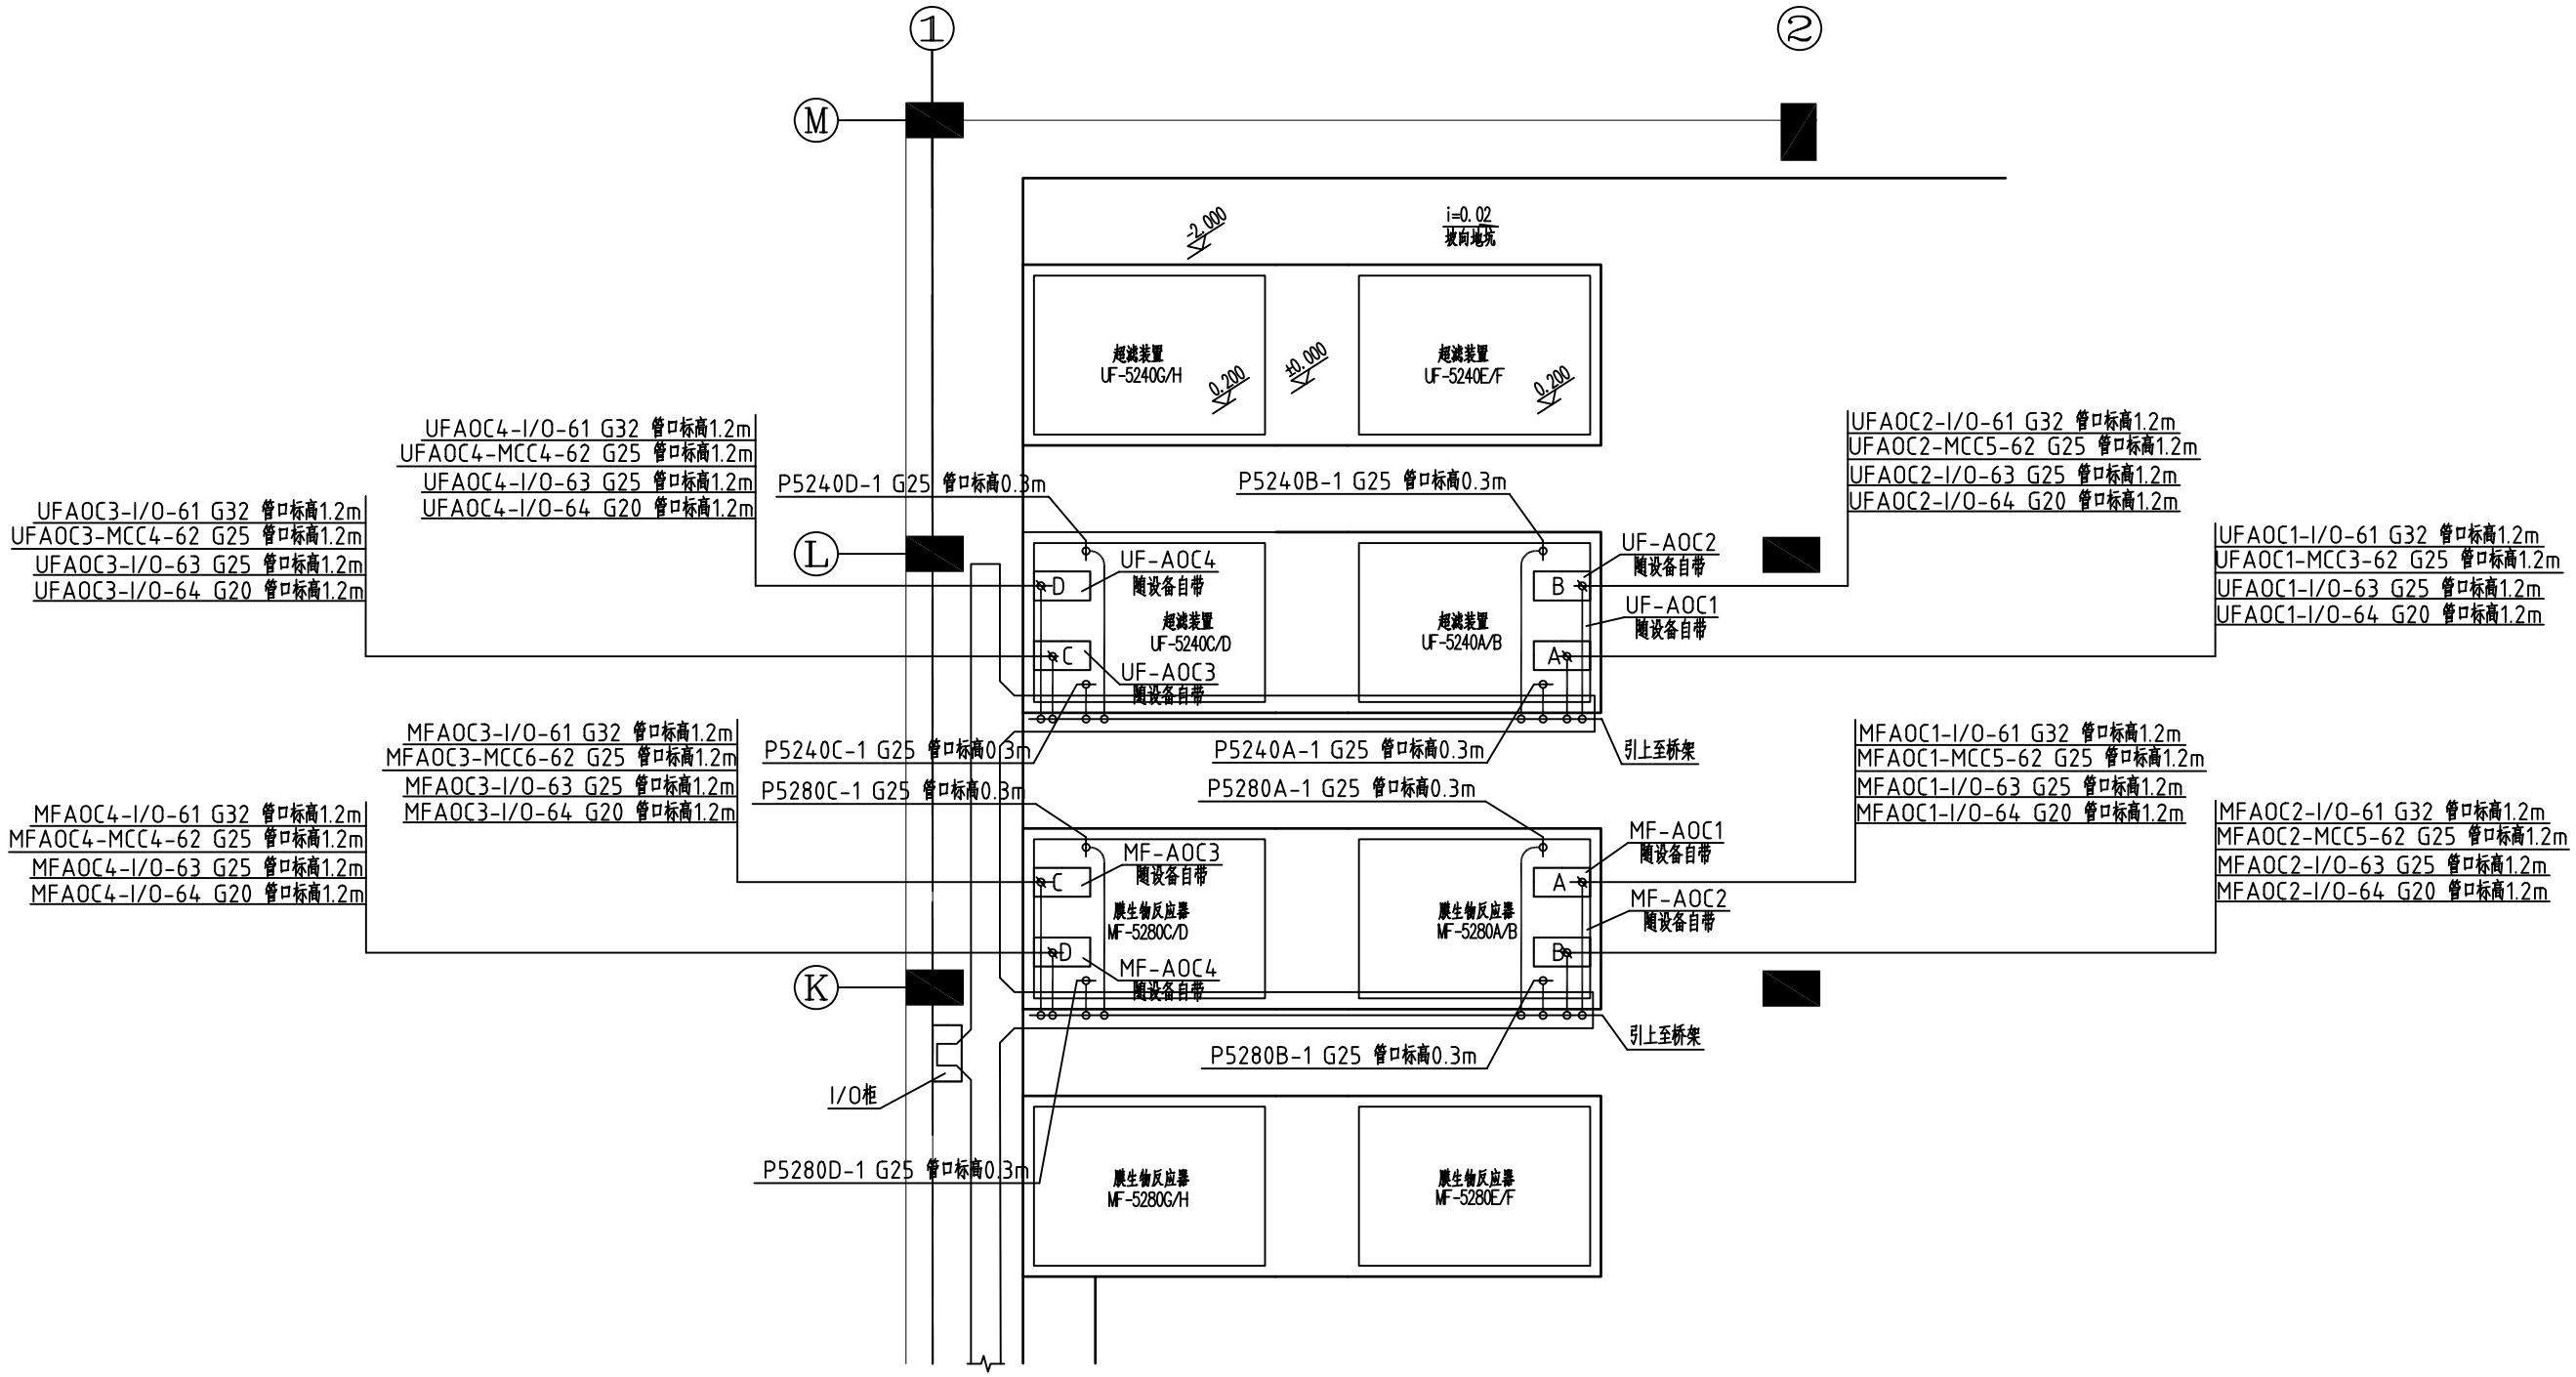

超滤及膜生化系统电气管线布置图

审　定		合 同 号	
审　核		专　业	电气
校　对		设计阶段	竣工图
设　计		比　例	

广西柳州钢铁（集团）公司
1550冷轧板带工程废水处理站
电气管线布置图

中冶集团北京冶金设备研究设计总院
上海东振环保工程技术有限公司

图号	07-01LZG电2－08		
日　期	08-7	页　次	5/6

日期			
姓名			
专业			